

Rzut lokali usługowych w budynku przy ul. Nastrojowej 5 w Opolu

UWAGA!

WYMIARY POWYKONAWCZE:


L1 - lokal 57,23m²

L2 - lokal 57,17 m²

L3 - lokal 33,50 m²

L4 - lokal 57,12 m²

L5 - lokal 57,22 m²

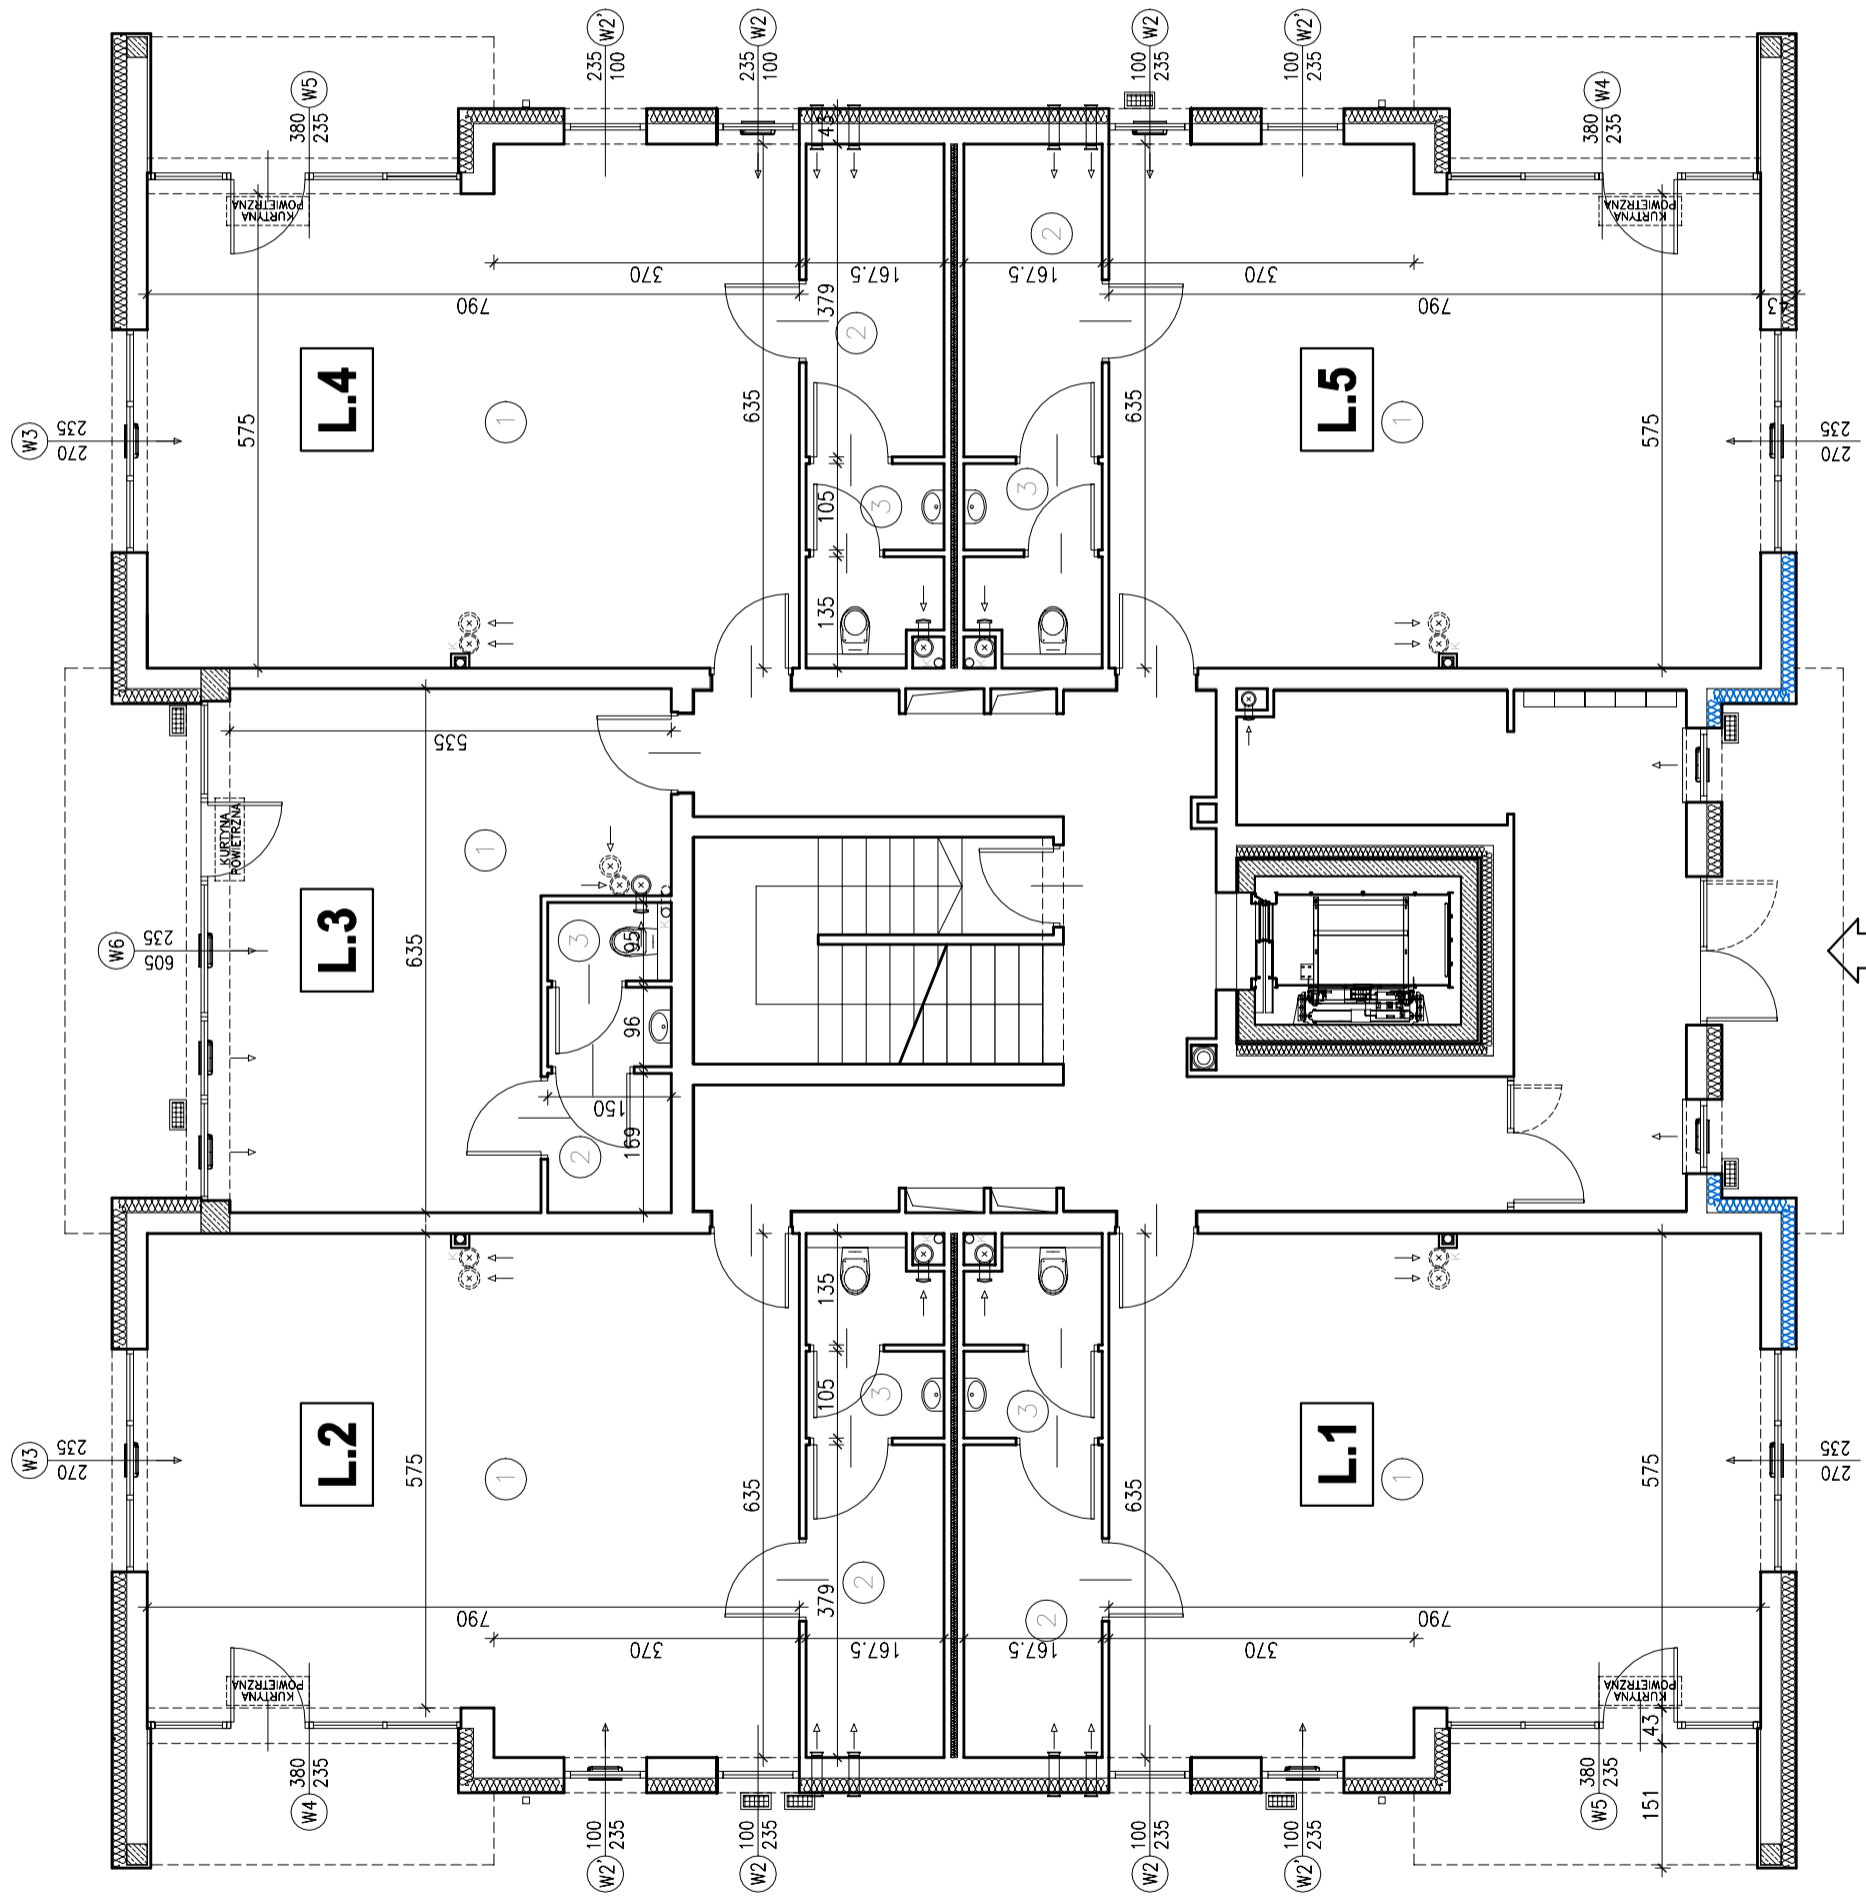

LEGENDA:

L.1 - lokal 57,00 m²

L.2 - lokal 57,00 m²

L.3 - lokal 33,34 m²

L.4 - lokal 57,00 m²

L.5 - lokal 57,00 m²