

## Rzut lokali usługowych w budynku przy ul. Nastrojowej 5 w Opolu

### UWAGA!

#### WYMIARY POWYKONAWCZE:


L1 - lokal 57,23m<sup>2</sup>

L2 - lokal 57,17 m<sup>2</sup>

L3 - lokal 33,50 m<sup>2</sup>

L4 - lokal 57,12 m<sup>2</sup>

L5 - lokal 57,22 m<sup>2</sup>

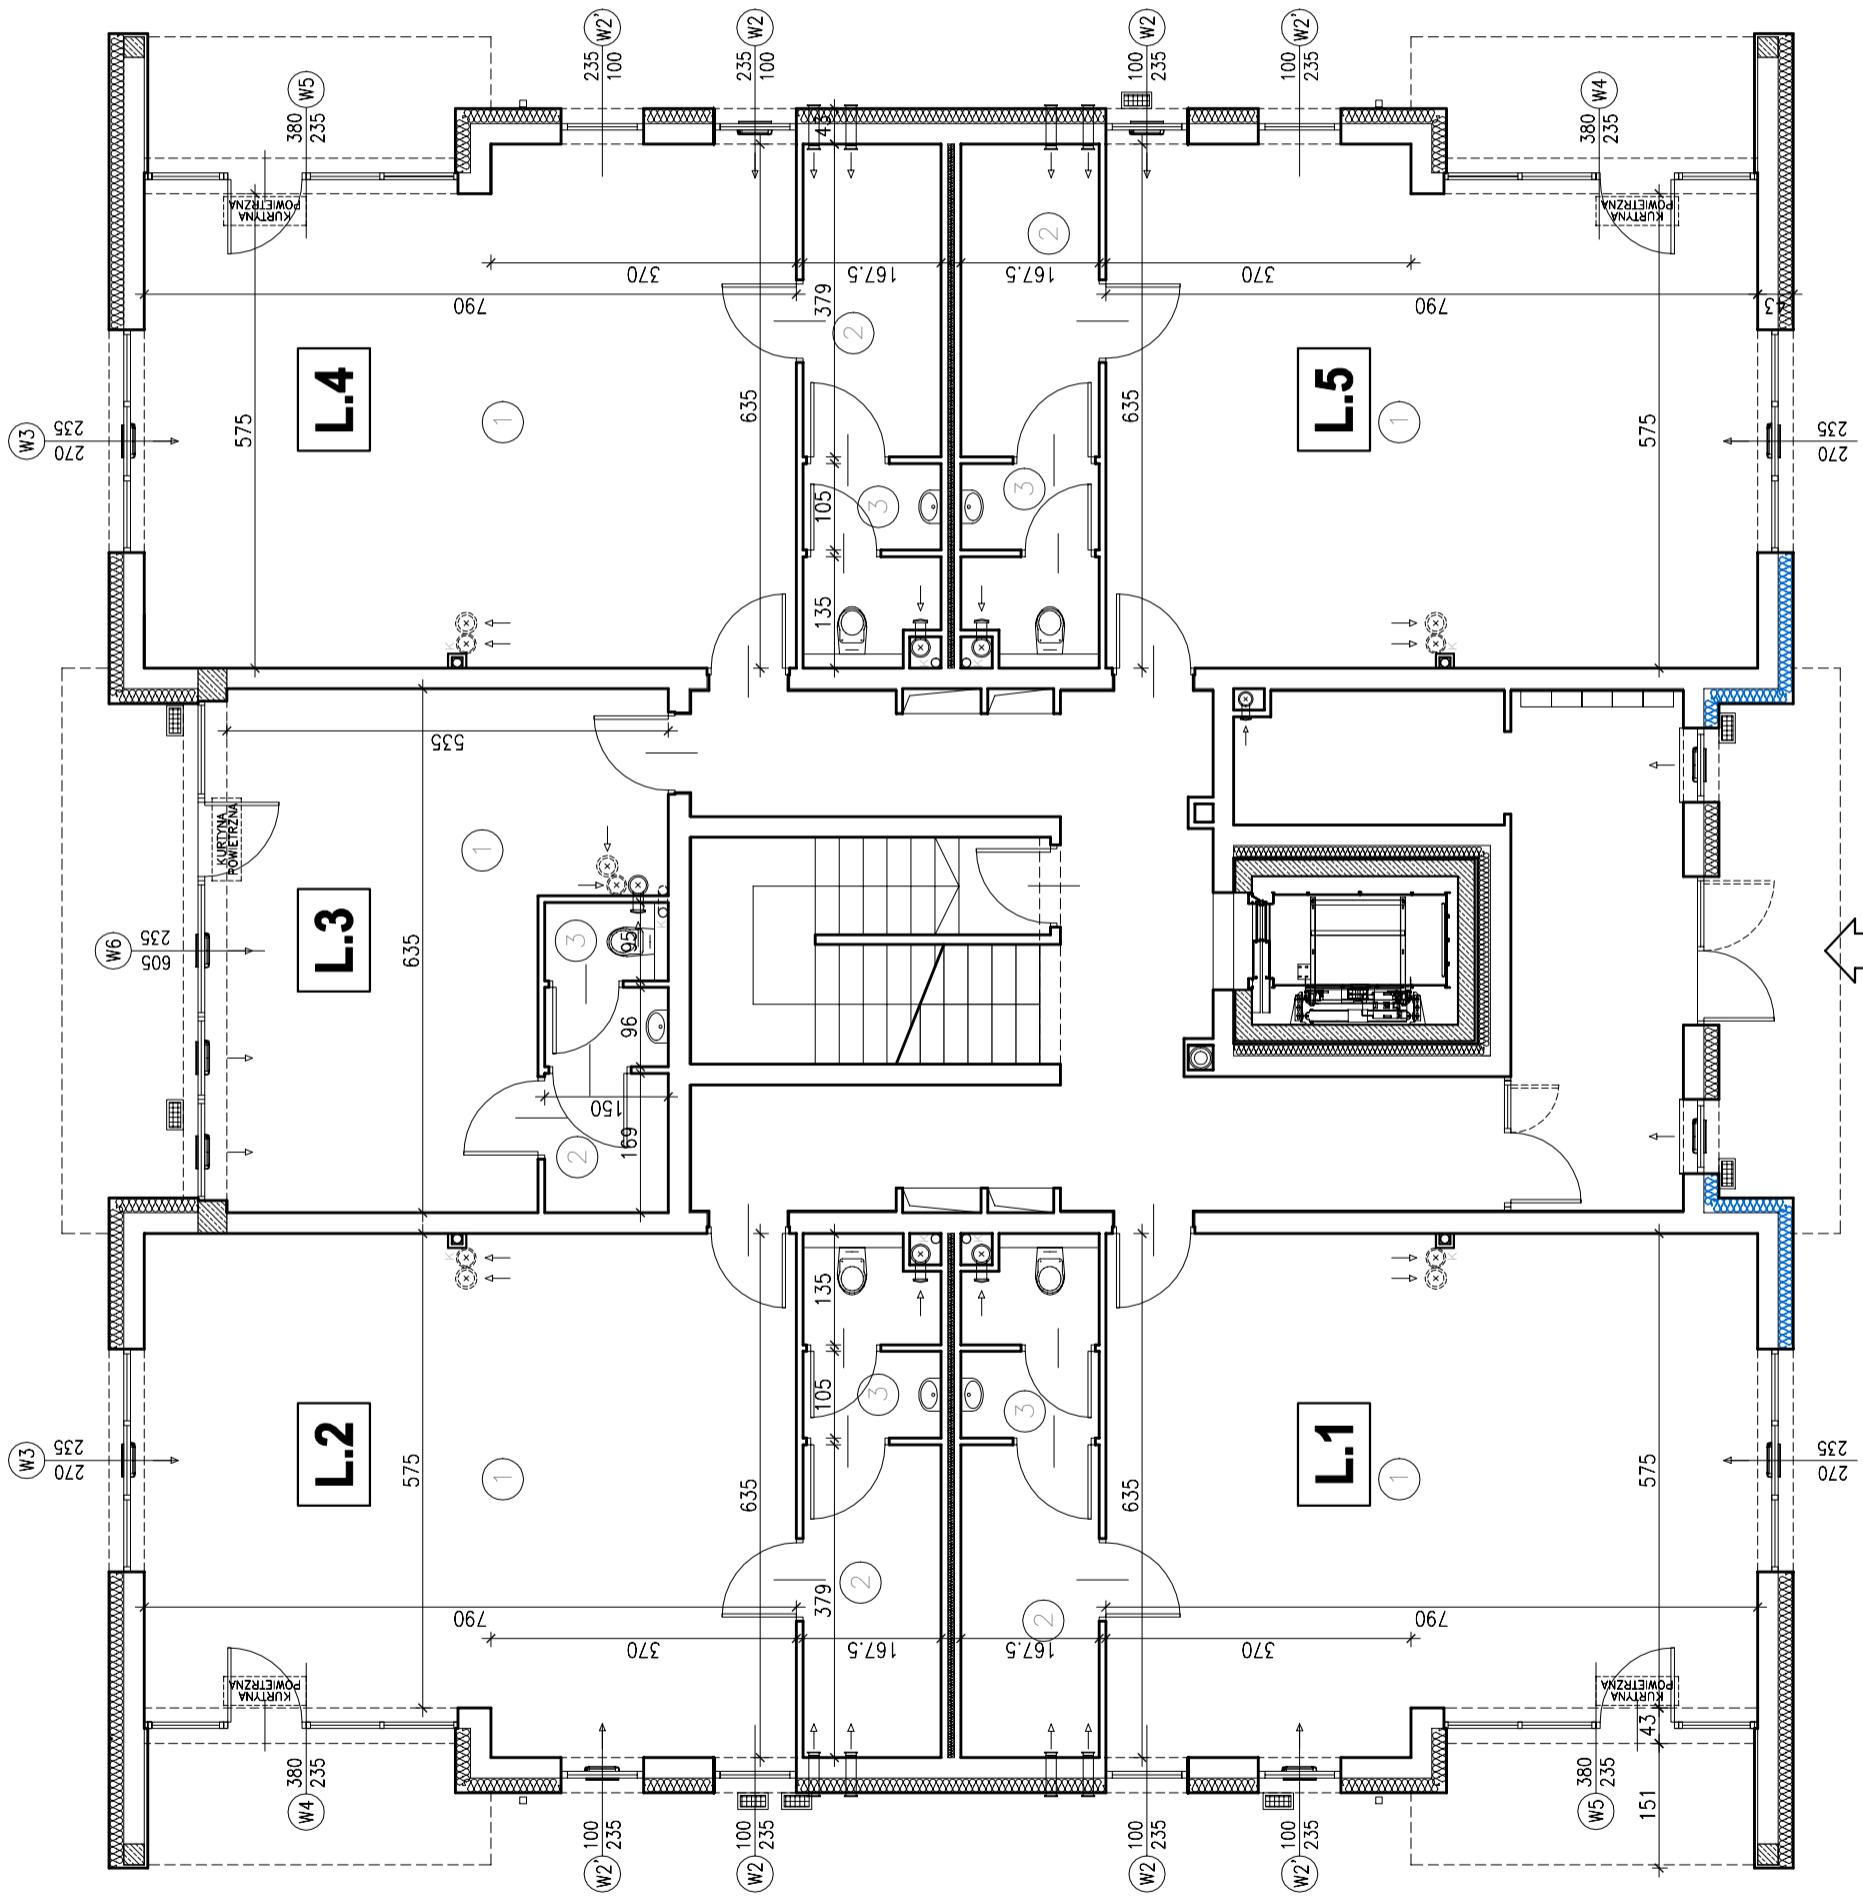

### LEGENDA:

L.1 - lokal 57,00 m<sup>2</sup>

L.2 - lokal 57,00 m<sup>2</sup>

L.3 - lokal 33,34 m<sup>2</sup>

L.4 - lokal 57,00 m<sup>2</sup>

L.5 - lokal 57,00 m<sup>2</sup>